




Исполнительная схема №2.2.
Бурение отверстий в стенах под КИВ на 2-8 этаже

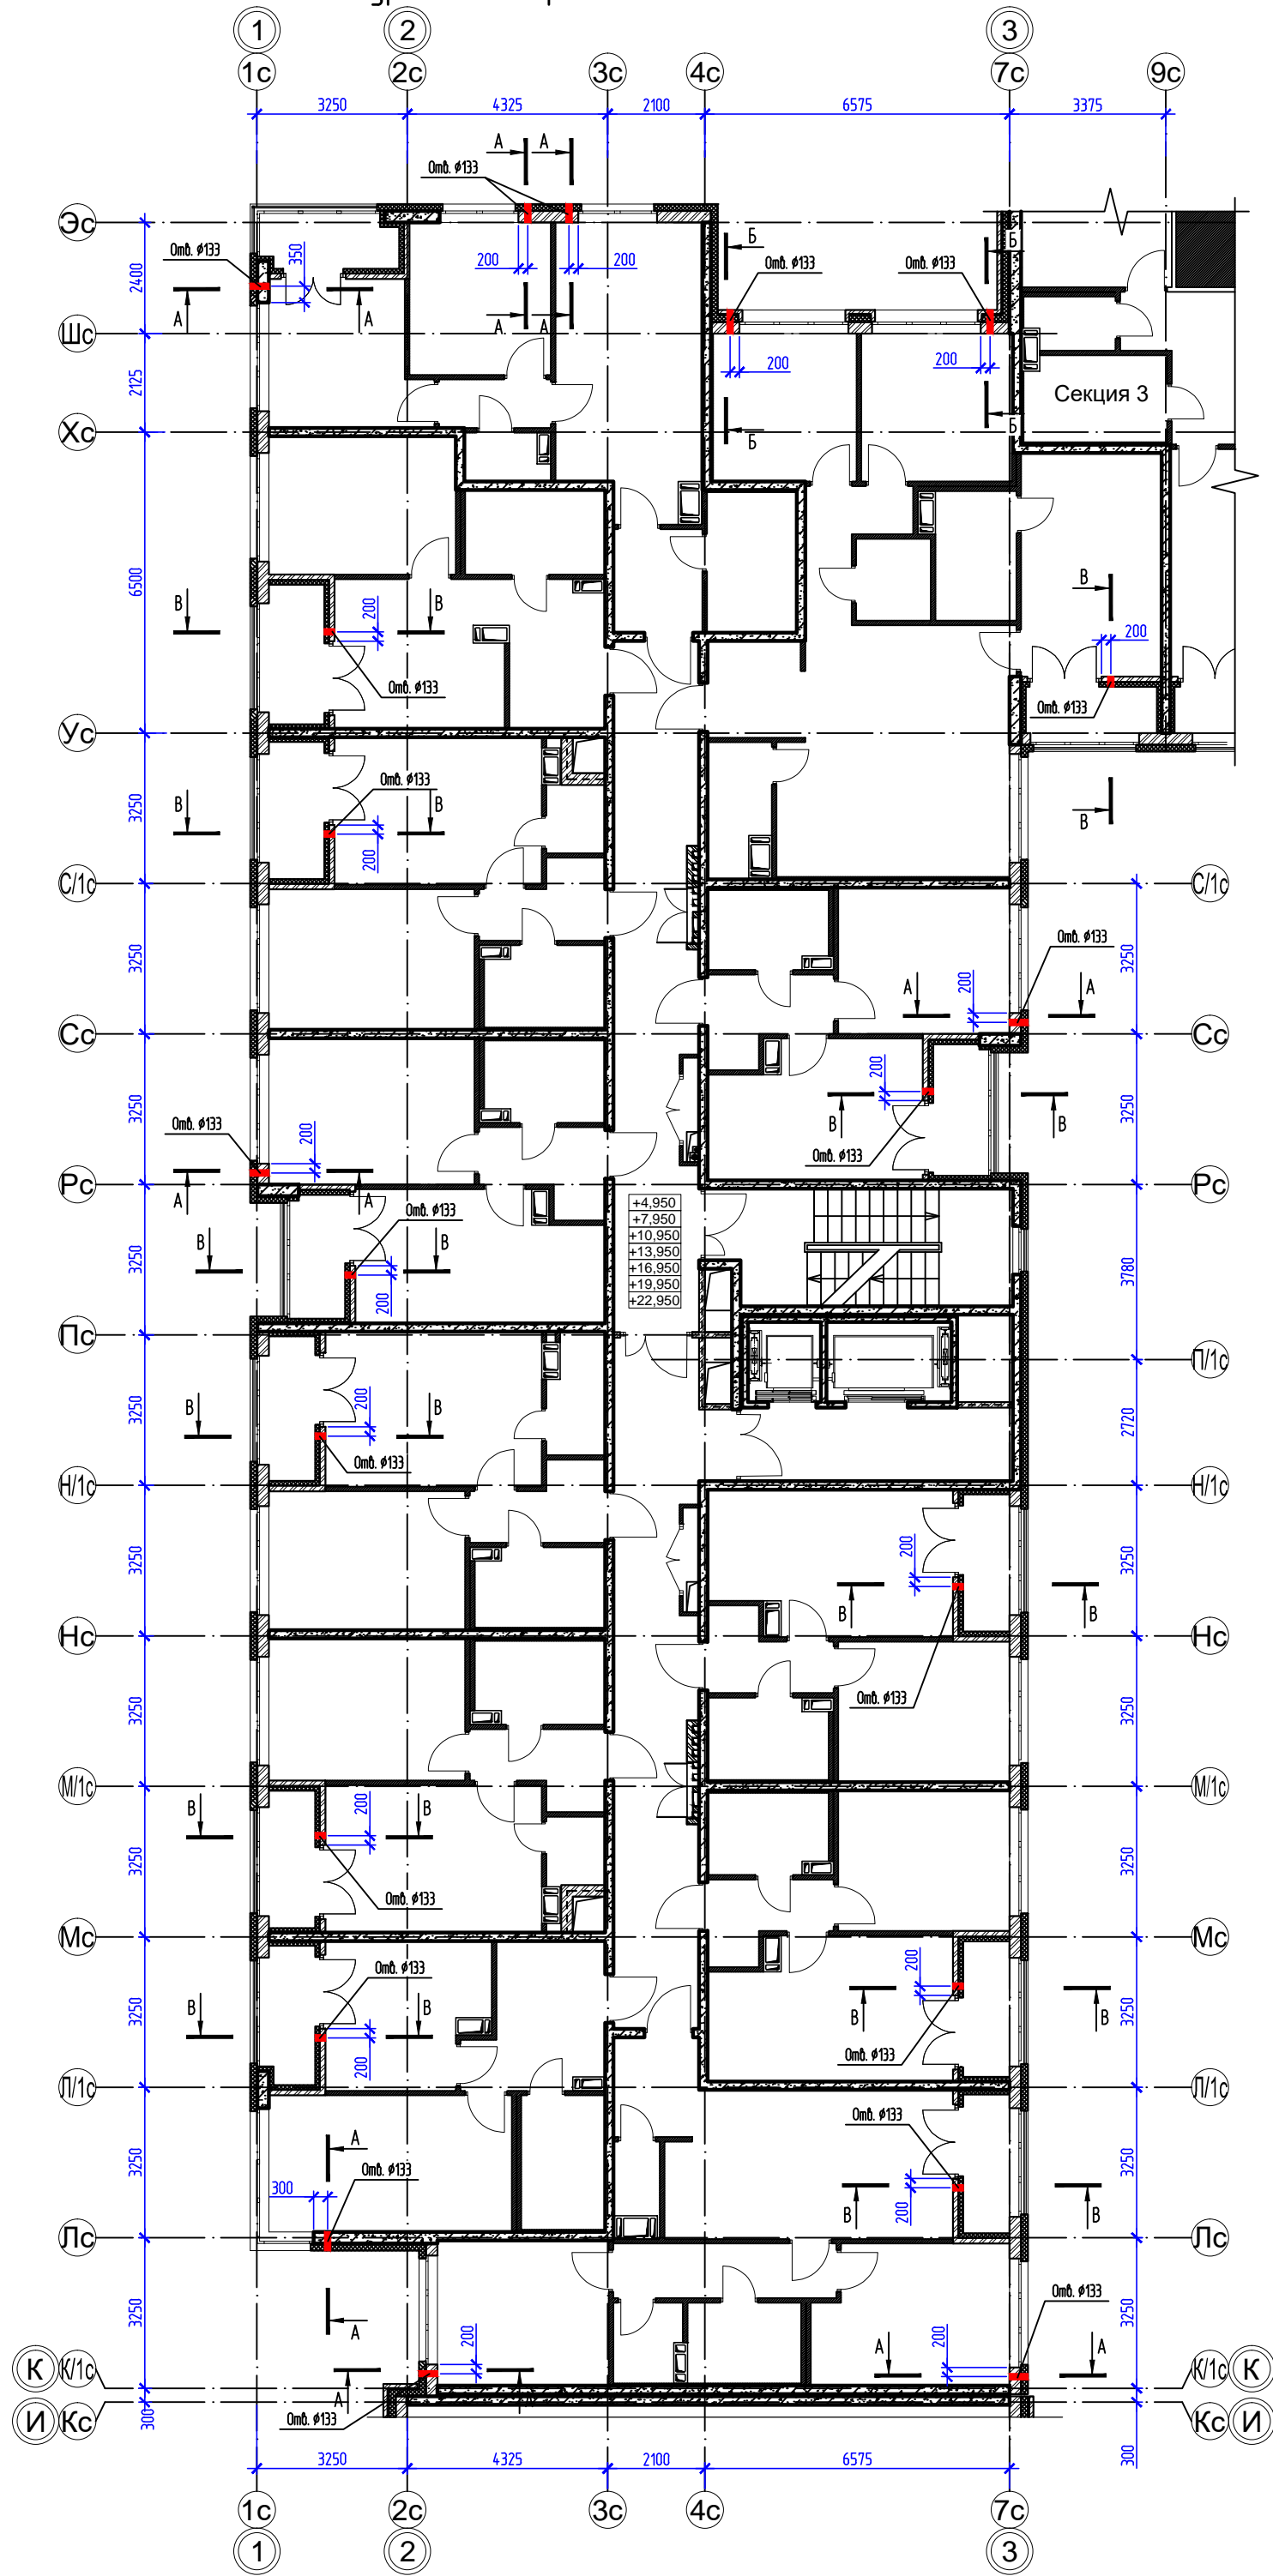


А-А

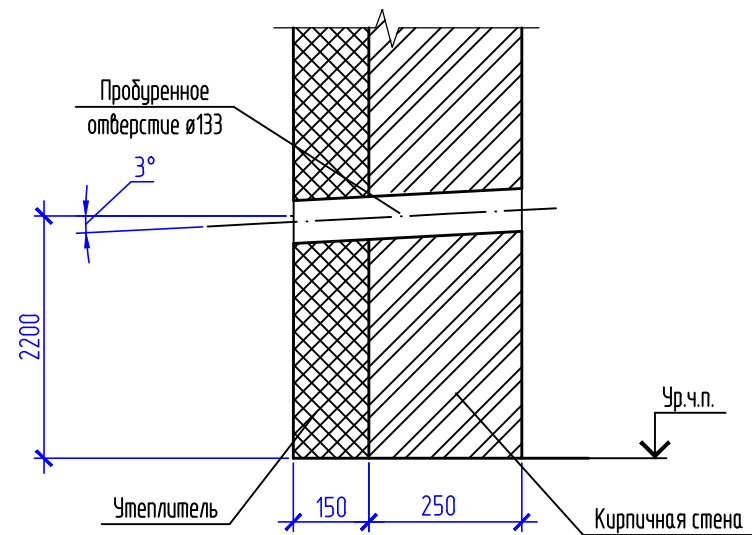

Б-Б

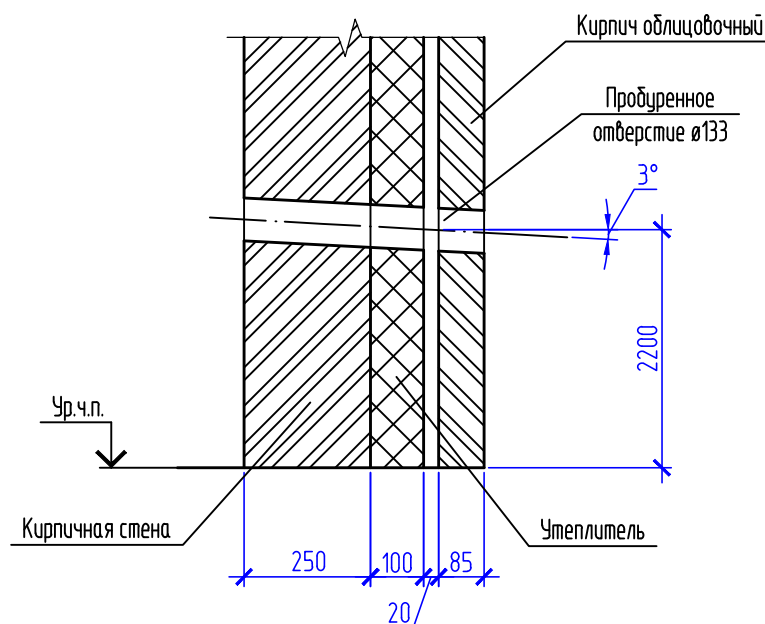

В-В

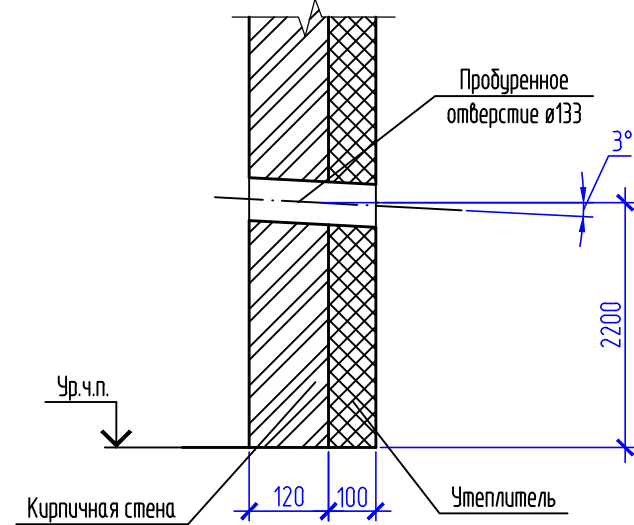

Ведомость отверстий под КИВ


Этаж	Количество (шт.)		
	Отб. 335 мм.	Отб. 250 мм.	Отб. 120 мм.
2	2	8	11
3	2	8	11
4	2	8	11
5	2	8	11
6	2	8	11
7	2	8	11
8	2	8	11
Итого:	14	56	77

Условные обозначения:

— отверстие под КИВ Ø133 мм

Общая глубина отверстий Ø133 мм:
33,5 см. x 14 шт. = 469 см;
25 см. x 56 шт. = 1400 см;
12 см x 77 шт. = 924 см.

Ситуационная схема

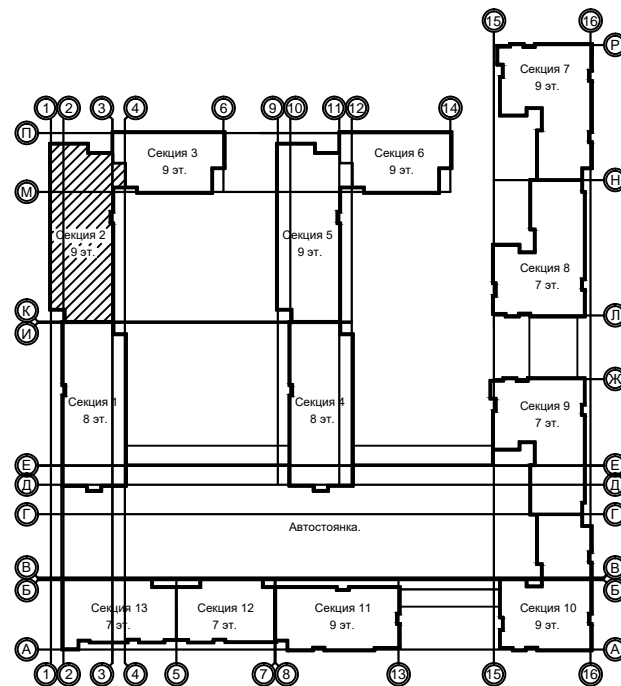

ОЗНАКОМЛЕН:

Представитель заказчика _____

АК-01-22 – АР.1

Российская Федерация, Ленинградская область,
Ломоносовский муниципальный район, Аннинское городское поселение,
г.п. Новоселье, участок №1 по ППТ (квартал 2)

Изм.	Кол. уч.	Лист	№ док.	Подп.	Дата	Многоэтажный жилой дом со встроенно-пристроенными общественными помещениями и автостоянкой. Секция 2		
Разработал	Михайлов					ИД	1	
Проверил	Курдов					Исполнительная схема №2.2. Бурение отверстий в стенах под КИВ на 2-8 этаже		
						ООО "ЮНИ-С"		

Копировал

А2

Инв. № подл

Подп. и дата

Взам. инв. №